



Gesamtgrundstück ca 630m²

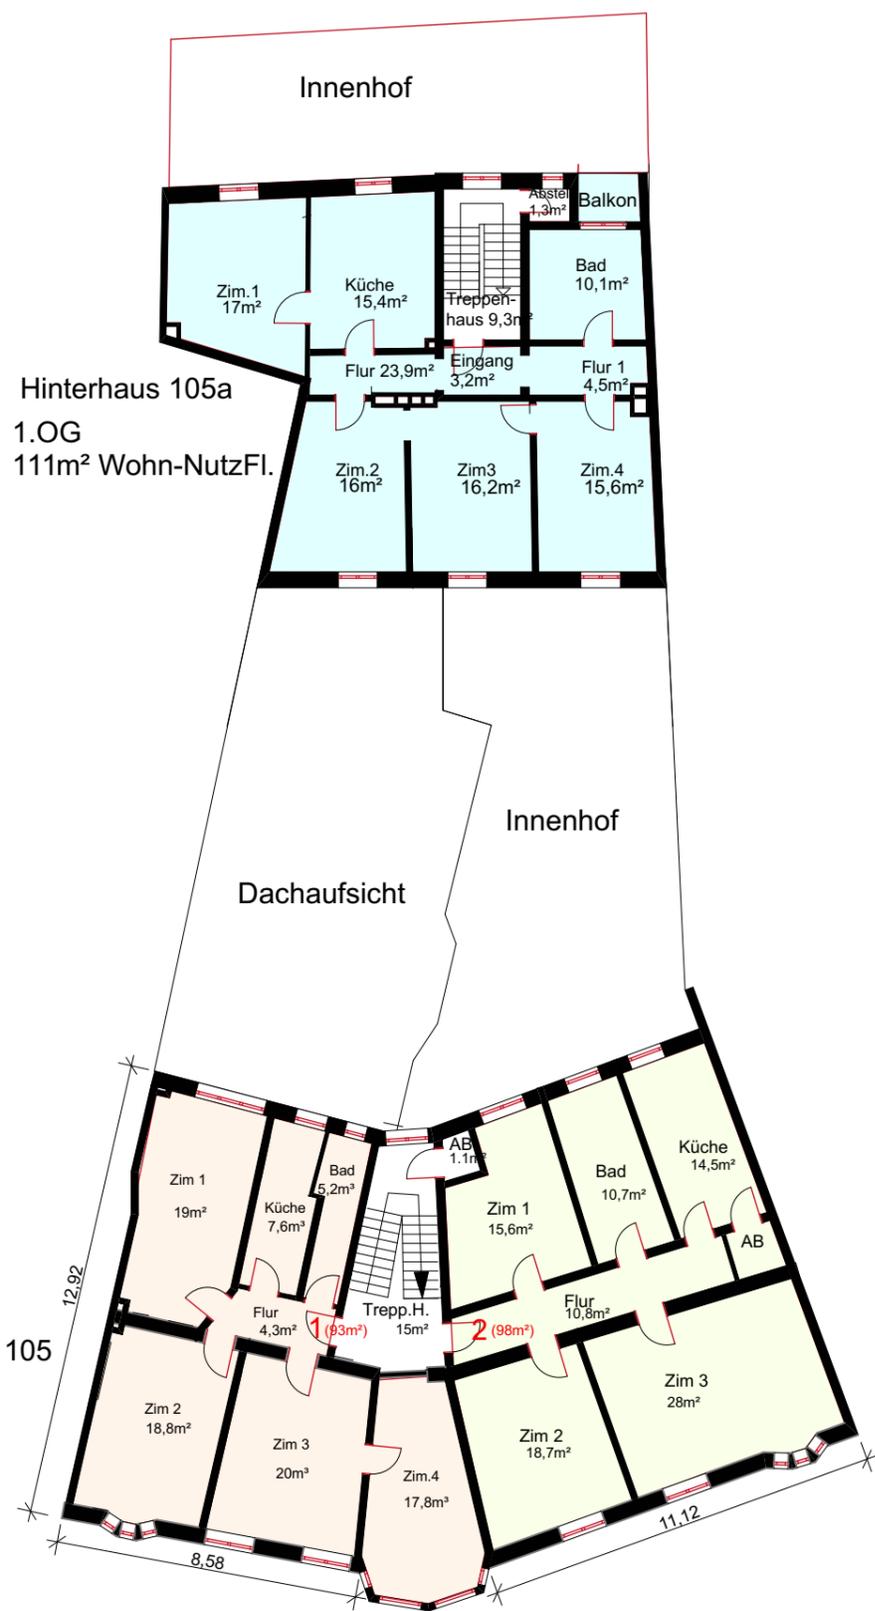

1.OG
Vorderhaus 105

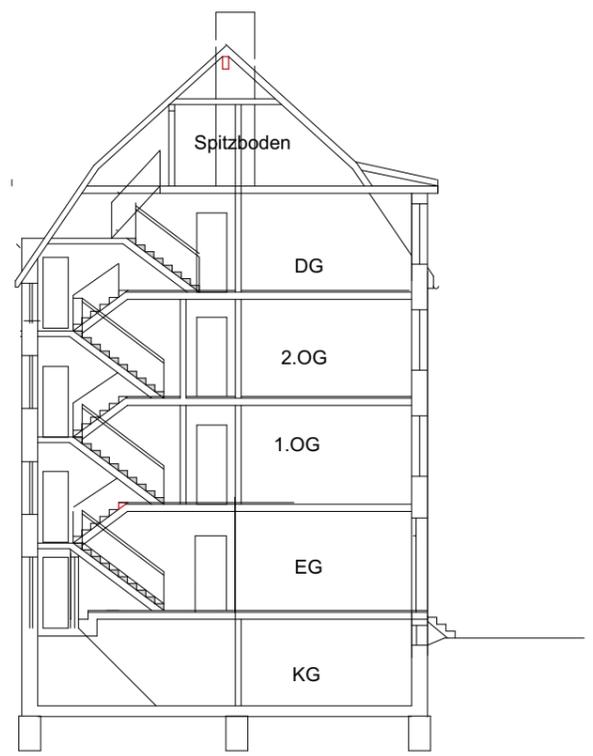

Schnitt 105a



Ansicht Hinterhaus 105a

Alle Massangaben müssen eigenverantwortlich überprüft werden

BAUVORHABEN:
44-1216 - Bestandsaufnahme
Wohn- und Geschäftshaus
Berliner Str. 105 +105a, Wuppertal

AUFTRAGGEBER:
Thomas Hannemann
Hofaue 35,
42103 Wuppertal
Tel.: 0202 245680
Email: Hannemann@steuerberater-
hannemann.de

ARCHITEKT:
KS-Planungsbüro
Dipl.-Ing. Architektin
Katharina Schneider
Jakob-Kaiser-Weg 51
42111 Wuppertal
Tel: 0202 2983030
Email: info@ks-planungsbuero.de

Grundrisse EG+OG, Schnitt Hinterhaus

44-12/16 Bestandsplansatz			
Maßstab	Blattgröße	Datum	Planersteller
1:100	420*297 A3	02.08.2017	Katharina Schneider
Dateiname: Berlinerstr5.5_.pln			
Pfad: F:\Ablage\Hannemann\Berlinerstr5.5_.pln			

Bestandsaufnahme