




Bestandsaufnahme					
Alle Massangaben müssen eigenverantwortlich überprüft werden					
<b>3.OG + DG Vorderhaus</b>					
44-12/16 Bestandsplansatz					
Maßstab	Blattgröße	Datum			
1:100	420*297 A3	17.05.2017			
Dateiname: Berlinerstr5.5.pln	Pfad: I:\Singl\Aufmass\Gesamtbestandsplan\Berlinerstr5.5.pln	Katharina Schneider	Planersteller		

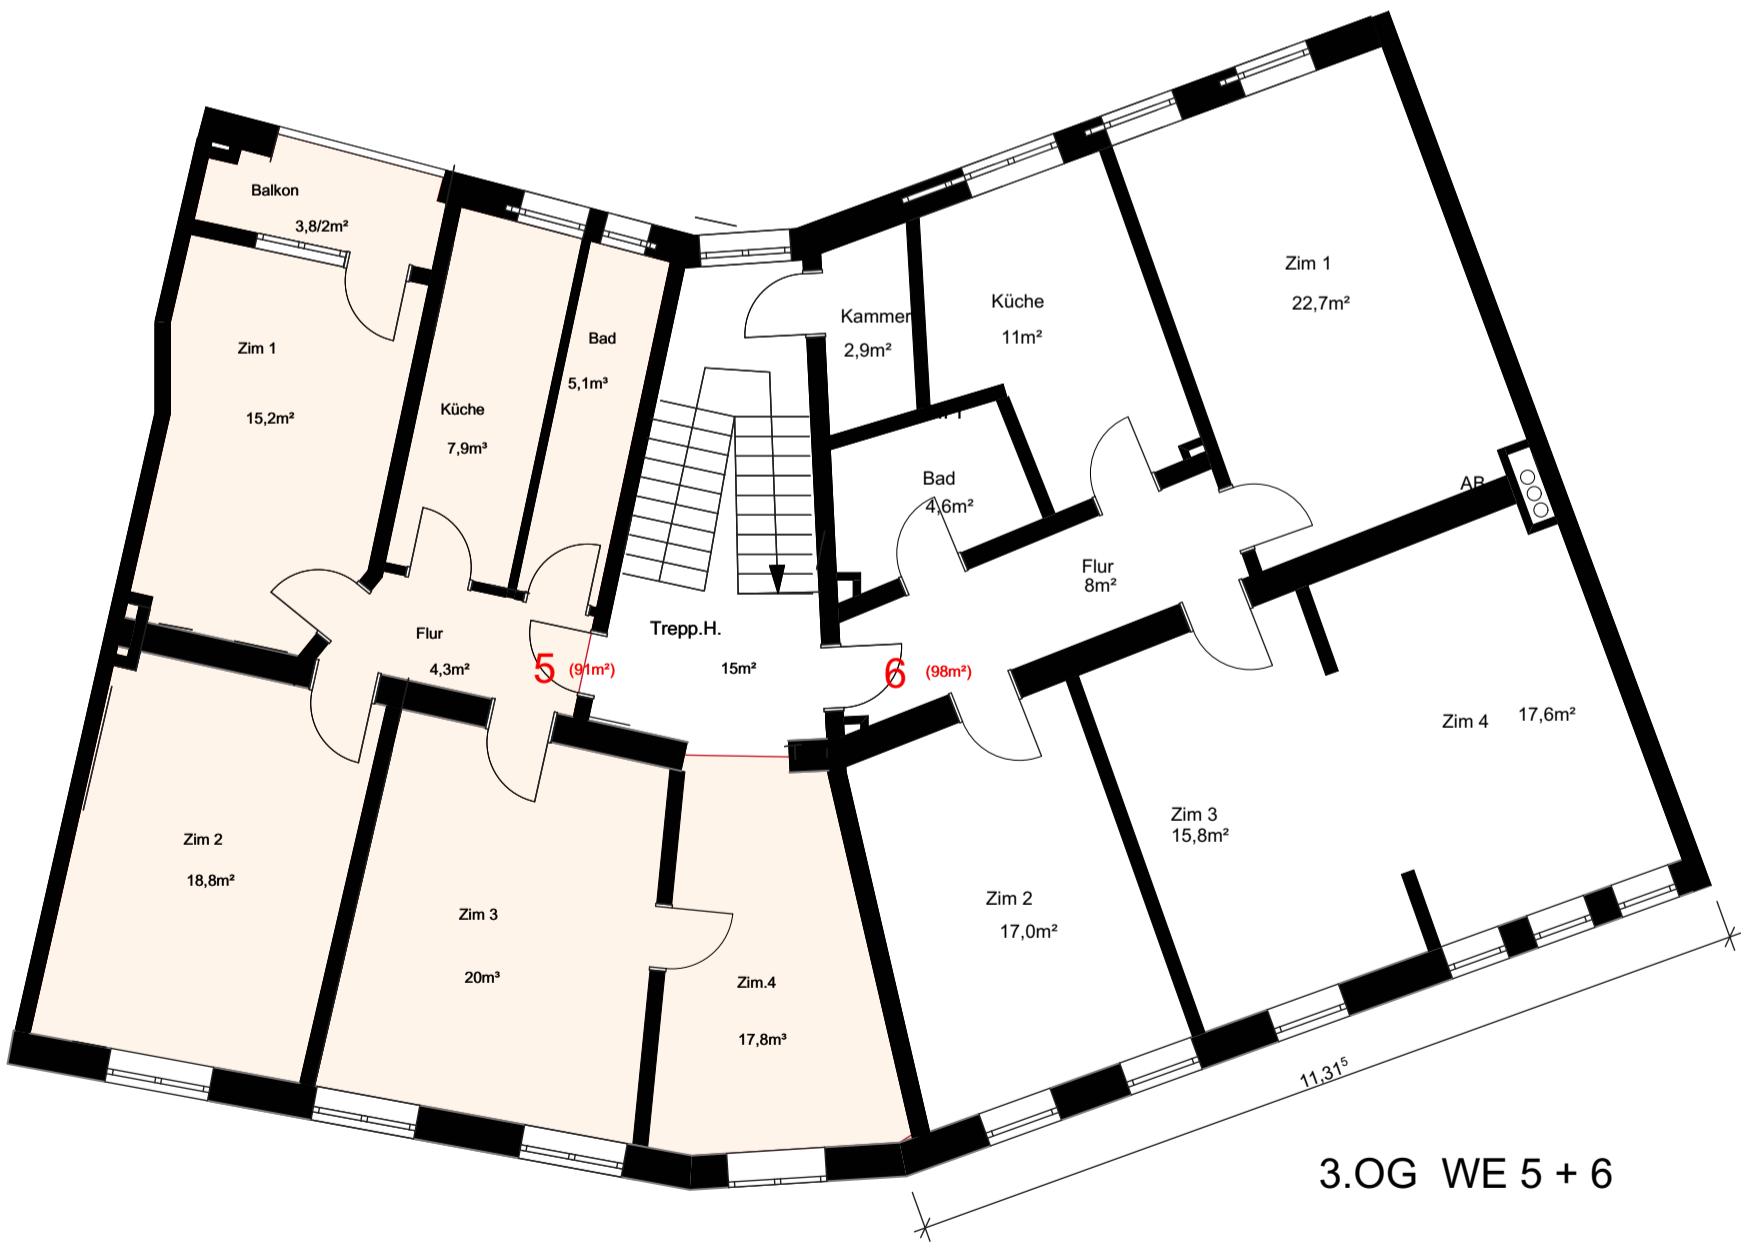

<b>BAUVERHABEN:</b>	<b>AUFTRÄGGEBER:</b>	<b>ARCHITEKT:</b>
44-12/16 - Bestandsaufnahme Wohn- und Geschäftshaus Berliner Str. 105 + 105a, Wuppertal	Thomas Hannemann Hofaue 35, 42103 Wuppertal Tel.: 0202 245680 Email: Hannemann@steuerberater-hannemann.de	KS-Planungsbüro Dipl.-Ing. Architektin Katharina Schneider Jakob-Kaiser-Weg 51 42111 Wuppertal Tel: 0202 2983030 Email: info@ks-planungsburo.de
<b>Bestandsaufnahme</b>		