

LEGENDE / ANMERKUNGEN

Bestand
 FFB EG = +/- 0,00 m
 LRH = Lichte Raumhöhe
 BRH = Brüstungshöhe


Die Grundrisse wurden auf Grundlage der vorliegenden Bestandszeichnungen sowie durch stellenweises Aufmass erstellt.

Bei den Flächenangaben handelt es ausschließlich um Netto-Flächen, d.h. ohne Wände, Stützen, Schächle und Treppenstufen.

Die Flächen wurden mittels CAD ermittelt.

Alle Maße vor Ort zu prüfen!

**Genehmigungslage nicht geprüft!
 Bestand wird als genehmigt angenommen.**

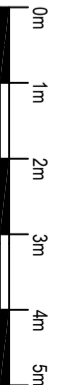

Bestandsplan

Grundriss KG und EG

Maßstab / Format 1:100 / A3 Status

Vorhaben Grundrissdarstellung zur Flächenermittlung


Ort Wilhelmstraße 64625 Bensheim

Eigentümer


Planung

Gezeichnet

Datum 05.06.2024 Plan-Nr. BP-01

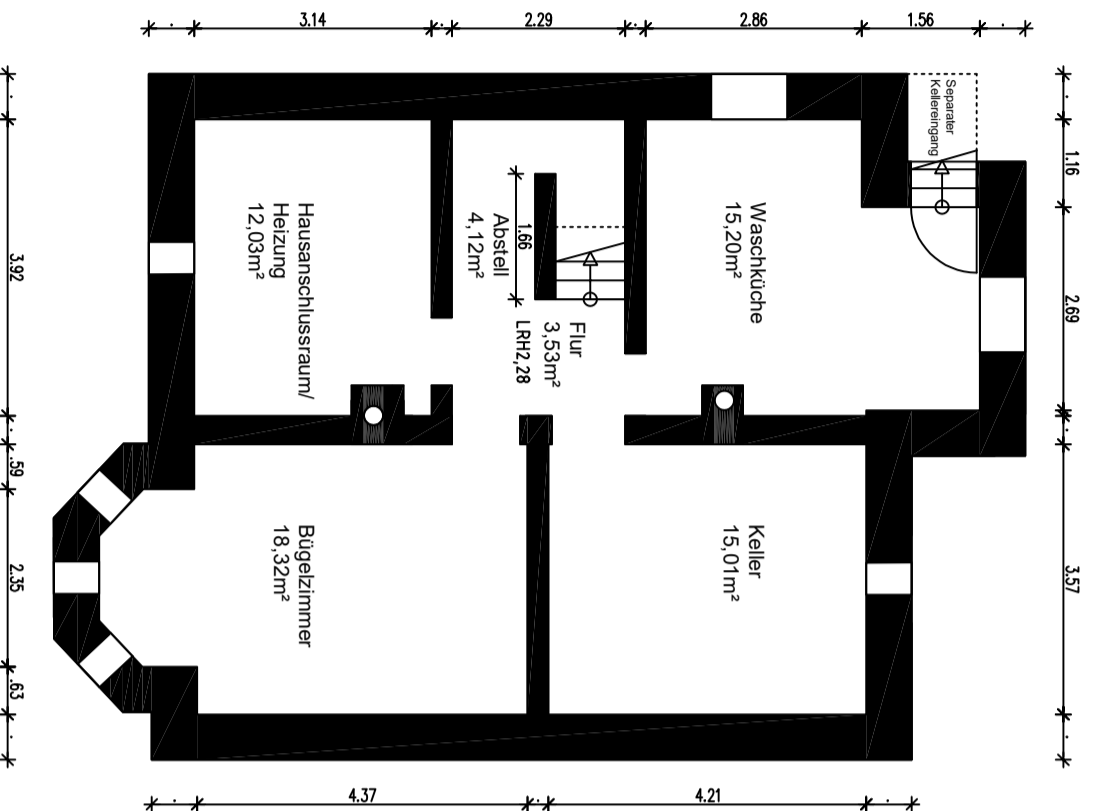

GRUNDRISS KELLERGESSCHOSS

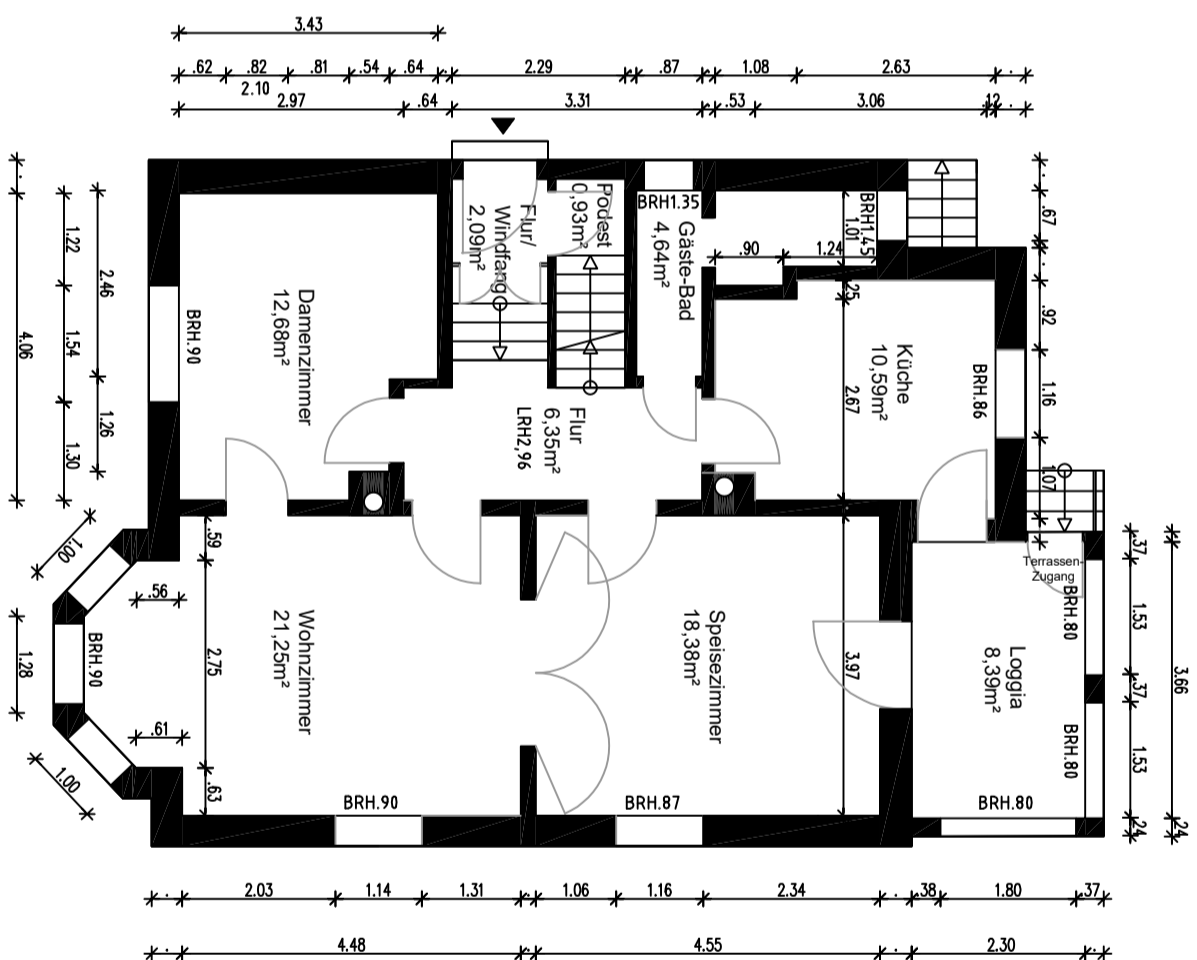

GRUNDRISS ERDGESCHOSS