


Hinweis:
Darstellung ohne Brandschutzanforderungen!

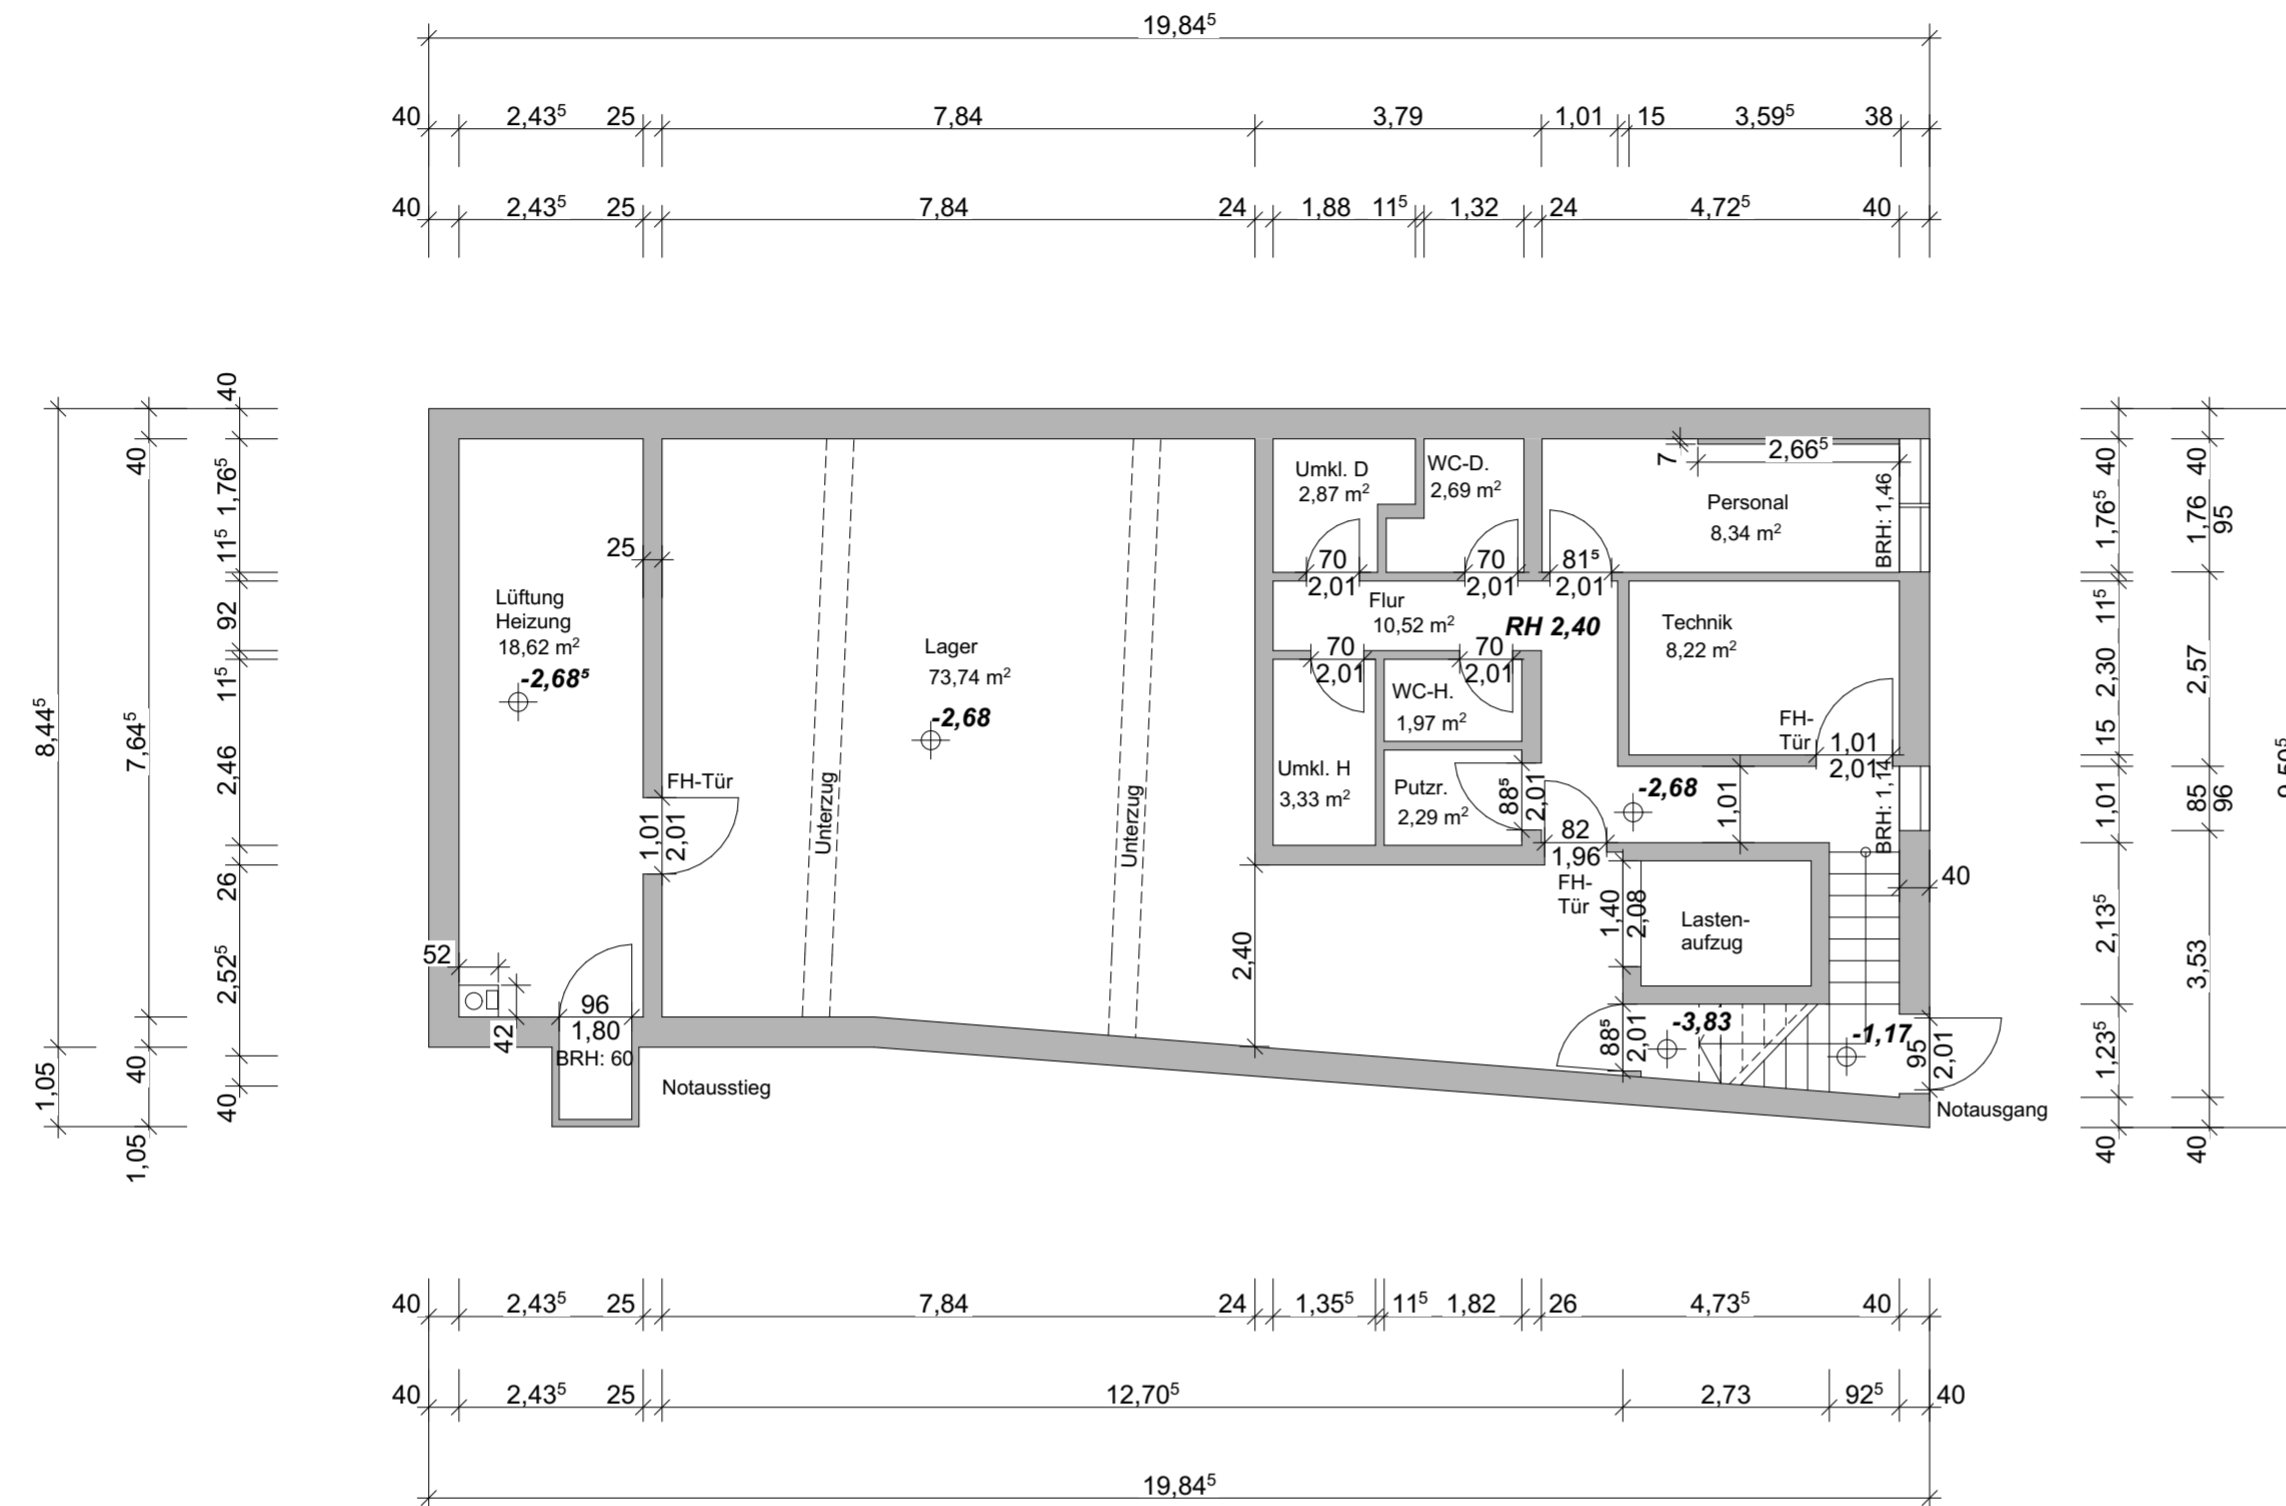

Planungsphase:	BESTANDSPLANUNG	
Bauort:	Flur-Nr. 146, Gemarkung Griesbach Stadtplatz 11 94086 Bad Griesbach i. Rottal	
Bauherr:	AT Asset Management GmbH Schönfeldstraße 17 83022 Rosenheim E-Mail: info@at-asset-management.de	Unterschrift:
Planverfasser:	 Architekt BYAK Dipl.-Ing. (Univ.) Tel: 0 85 32/ 92 32 23 Am Höhenring 49 Fax: 0 85 32/ 92 35 41 D-94086 Bad Griesbach Mobil: 0 160/ 80 57 769 markus.glenz@web.de	Unterschrift:
Maßstab:	Plannummer: 233-BE-02	Datum: 10.10.2023
Zeichnung:	Grundriss UG	Index: