


BESTANDSPLAN WE 3
04509 Delitzsch, ~~XXXXXXXXXX~~G

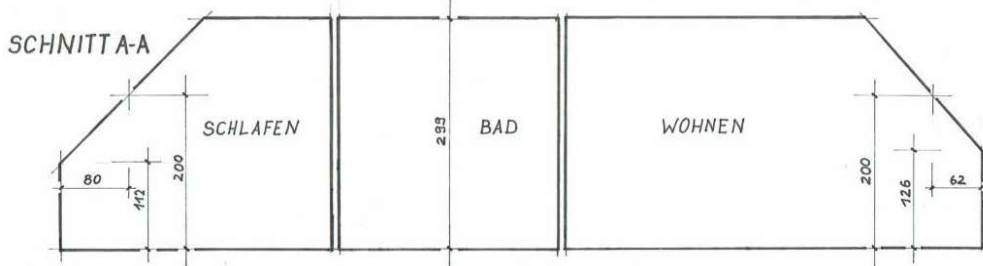

Grundriss Wohnung WE 3 (2. OG)

Maßstab: 1 : 50

Stand: 21.10.2020

erstellt:

(Signature)
(Dipl.-Ing Harald Stolle)

