


OBERGESCHOSS

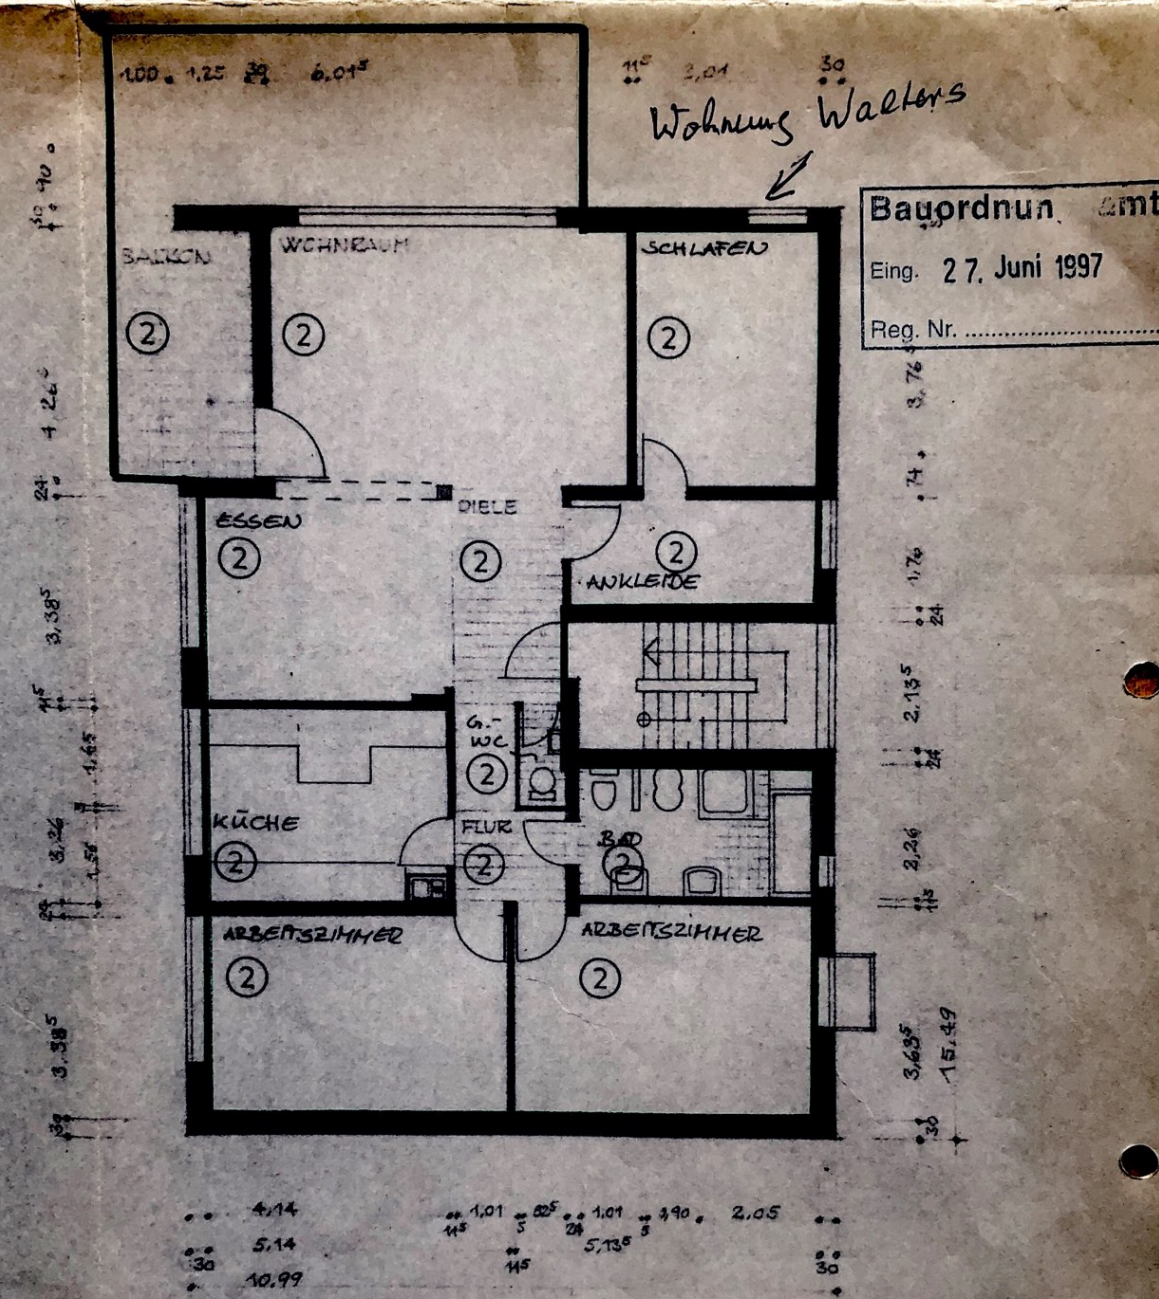

Bauordnungsamt  
 Eing. 27. Juni 1997  
 Reg. Nr. ....

1. OBERGESCHOSS

PLAN-NR. 15	BAUVORHABEN: BESTANDSZEICHNUNG
BEARBEIT. 02.06.97/10	BAUORT: HÜXTERTORALLEE 18 a, 23564 LÜBECK
GEÄND.	BAUHERR: MENNING HAGEMEISTER HÜXTERTORALLEE 18 a, 23564 LÜBECK
MAßSTAB: 1 : 100	ZEICHNUNG: PLAN ZUR TEILUNGSERKLÄRUNG

**J. HEINRICH**  
 ARCHITEKT  
*Heinrich*  
 LACHSWEHRALLEE 15  
 23550 LÜBECK  
 TELEFON: 0451 / 85682