




GRUNDRISS ERDGESCHOSS

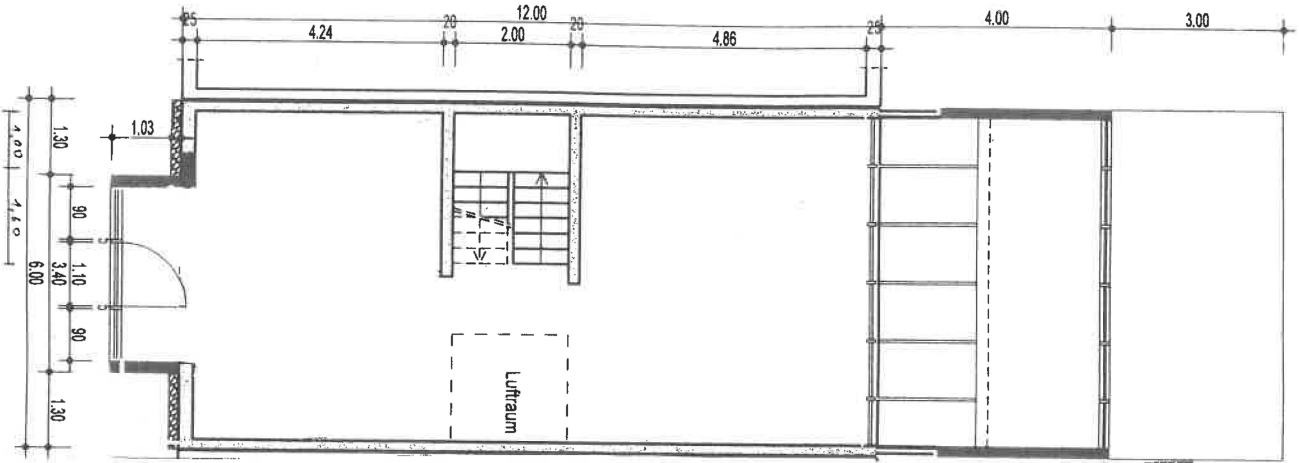

GRUNDRISS OBERGESCHOSS

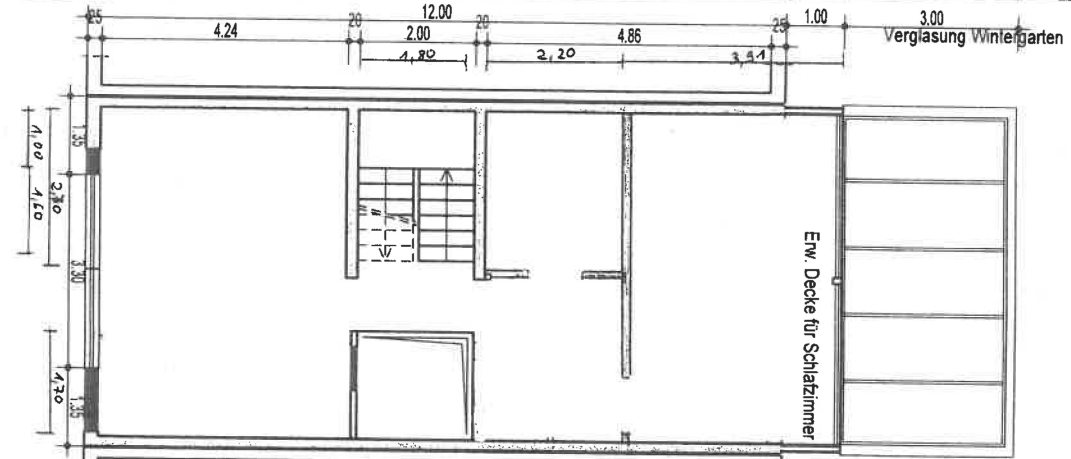

GRUNDRISS KELLERGESCHOSS

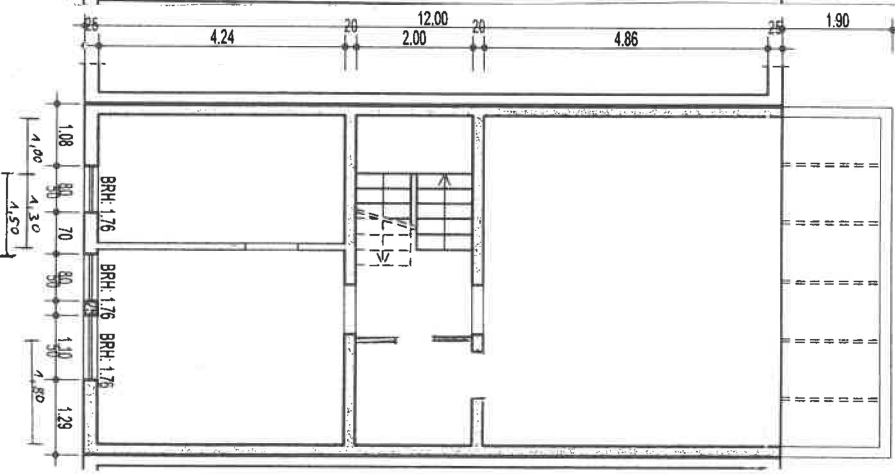

OBJEKTDATEN

Einfamilien-Reihen-Mittelhaus  
68219 Mannheim

AUFTRAGGEBER


PLANINFORMATIONEN

Grundriss	38219 Mannheim
Bestandszeichnung von Architekt	
Format in DIN A4	Maßstab 1 : 100
Erstellt am 22.03.2024	

WOHNLÄCHENBERECHNUNG

Wintergarten/Büro	ca.	22,05 m2
Wohnzimmer	ca.	26,88 m2
Esszimmer	ca.	6,96 m2
Treppe	ca.	5,40 m2
Küche	ca.	23,88 m2
<b>Erdgeschoss</b>	<b>ca.</b>	<b>85,17 m2</b>
Schlafzimmer	ca.	22,40 m2
begeh. Kleiderschrank	ca.	5,40 m2
Vorraum	ca.	5,80 m2
Stieg	ca.	1,90 m2
Treppe	ca.	5,40 m2
Masterbad	ca.	22,88 m2
<b>Obergeschoss</b>	<b>ca.</b>	<b>63,58 m2</b>
Kinderzimmer/Hobby	ca.	18,76 m2
Dusch-WC	ca.	1,90 m2
Vorraum	ca.	2,00 m2
Treppe	ca.	5,10 m2
Heizraum	ca.	0,8 m2
Waschküche	ca.	0,8 m2
<b>Kellergeschoss</b>	<b>ca.</b>	<b>27,76 m2</b>
Terrasse 100%	ca.	176,51 m2
<b>Insgesamt</b>	<b>ca.</b>	<b>18,00 m2</b>
<b>Insgesamt</b>	<b>ca.</b>	<b>194,51 m2</b>

Die Wohnflächenberechnung wurde nach DIN 277 erstellt.