


Legende

- Einzelner Laubbaum
- Nadel-/ Laubgehölz
- Garten / Kleingarten
- Grünfläche
- Unterflurhydrant
- Schieberkappe (Wasser)
- Schacht
- Fernmeldeschacht
- Gully
- Durchlass
- Holzmast
- Straßenbeleuchtung
- Verkehrsschild
- Ampel / Signal
- Geländehöhe
- Schaltkasten
- Zaun
- Mauer
- Hecke
- Flurstücksgrenze
- Flurgrenze
- Fernmeldeleitung
- Bsp - Betonpflaster
- PL - Betonplatten
- RG - Rasengitter
- GP - Granitpflaster
- KP - Kopfsteinpflaster
- A - Asphalt
- B - Beton
- H-Bord - Hochbord
- T-Bord - Tiefbord
- Bo - Bord oben
- Bu - Bord unten
- Busch
- Baum mit Krone

z. B. Linde - Art
 Ø 5,0 - Stammdurchmesser
 KD Ø 6,0m - Kronendurchmesser

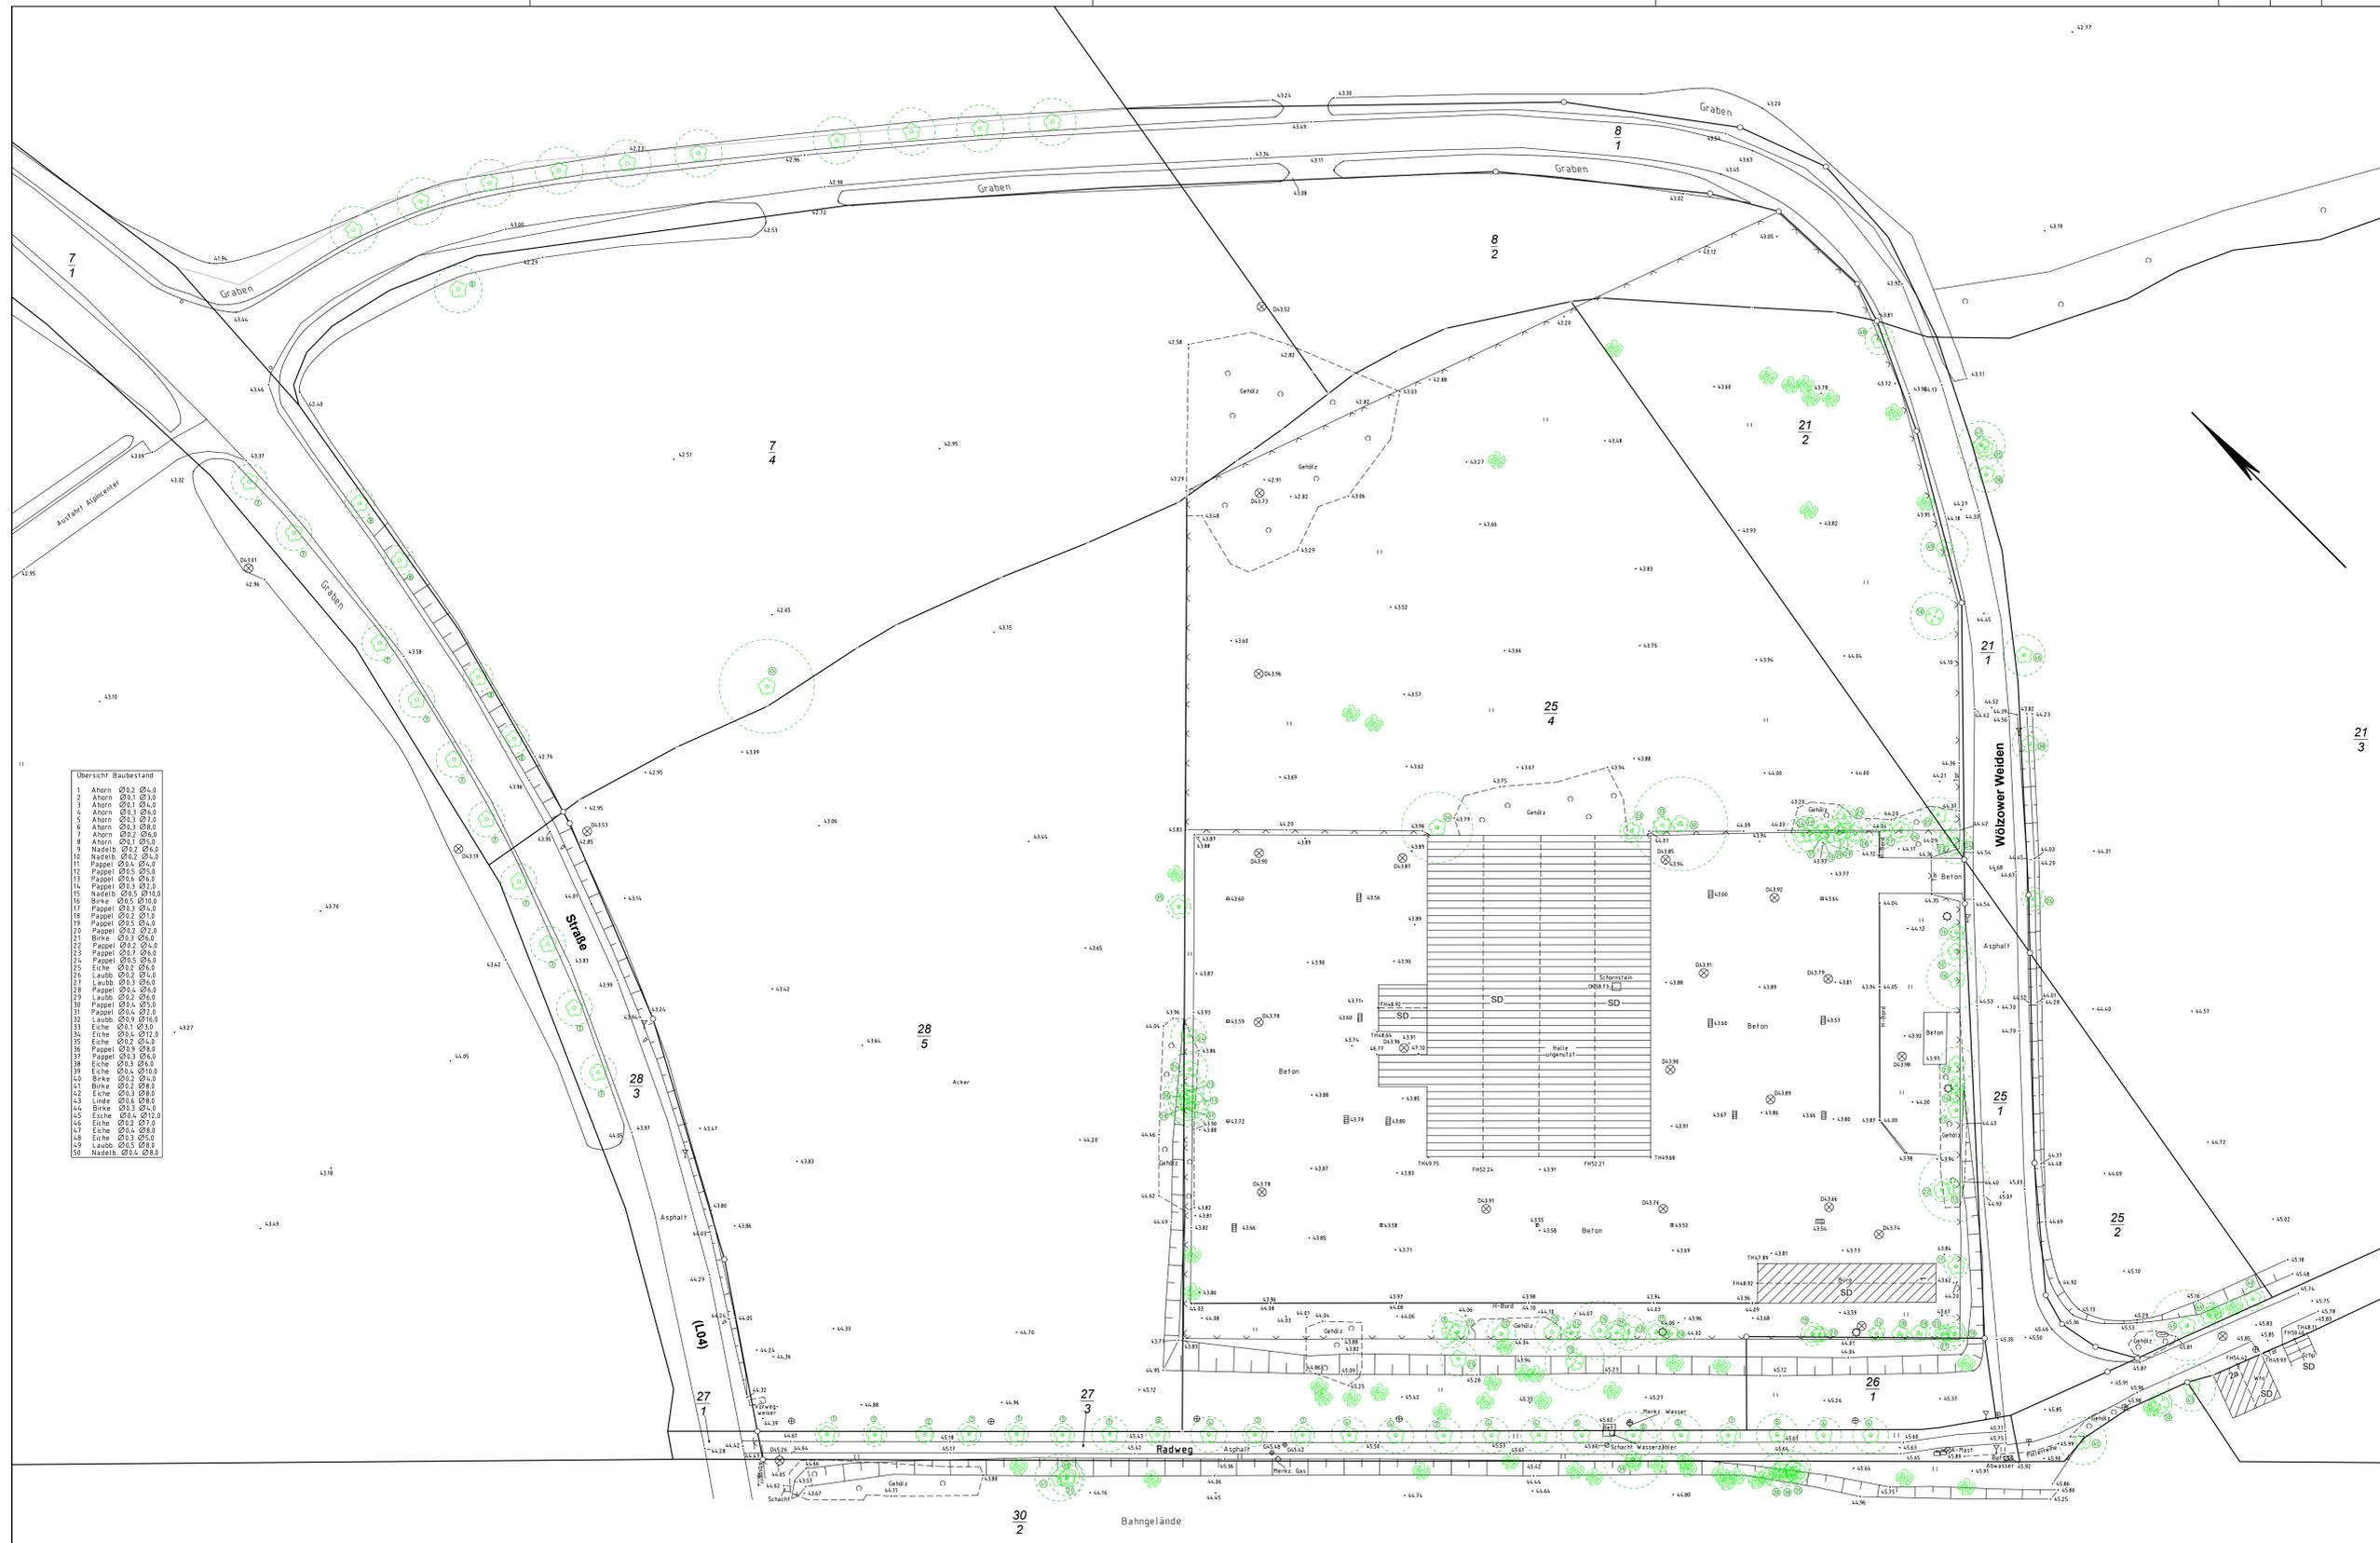

Übersicht Baumbestand


Ergänzung		gemessen	bearb./gez
Vermessungsbüro			
Dipl.-Ing. H.-G. Jansen			
Öffentlich bestellter Vermessungsingenieur			
Alter Postweg 32 - 19294 Neu Kalis - Tel. 038759/26575 u. Fax 26587		Datum	Zeichen
		gemessen	Ausgib. 26
		bearb./gez	O. Bauer
		geprüft	Ausgib. 26
			R. Jansen
			26.08.20
			A. Müller

Höhensystem DHI-N 92
 Koordinatensystem ETRS 89
 Az.: 2002

Bestandsplan
 Landstraße (L04) - Wölzower Weiden
 Stadt Wittenburg

Gemarkung Wittenburg, Flur 8	Plan Nr.:
	Plangröße:
	Maßstab: 1:500
Geprüft:	Genehmigt:
Datum:	Datum: