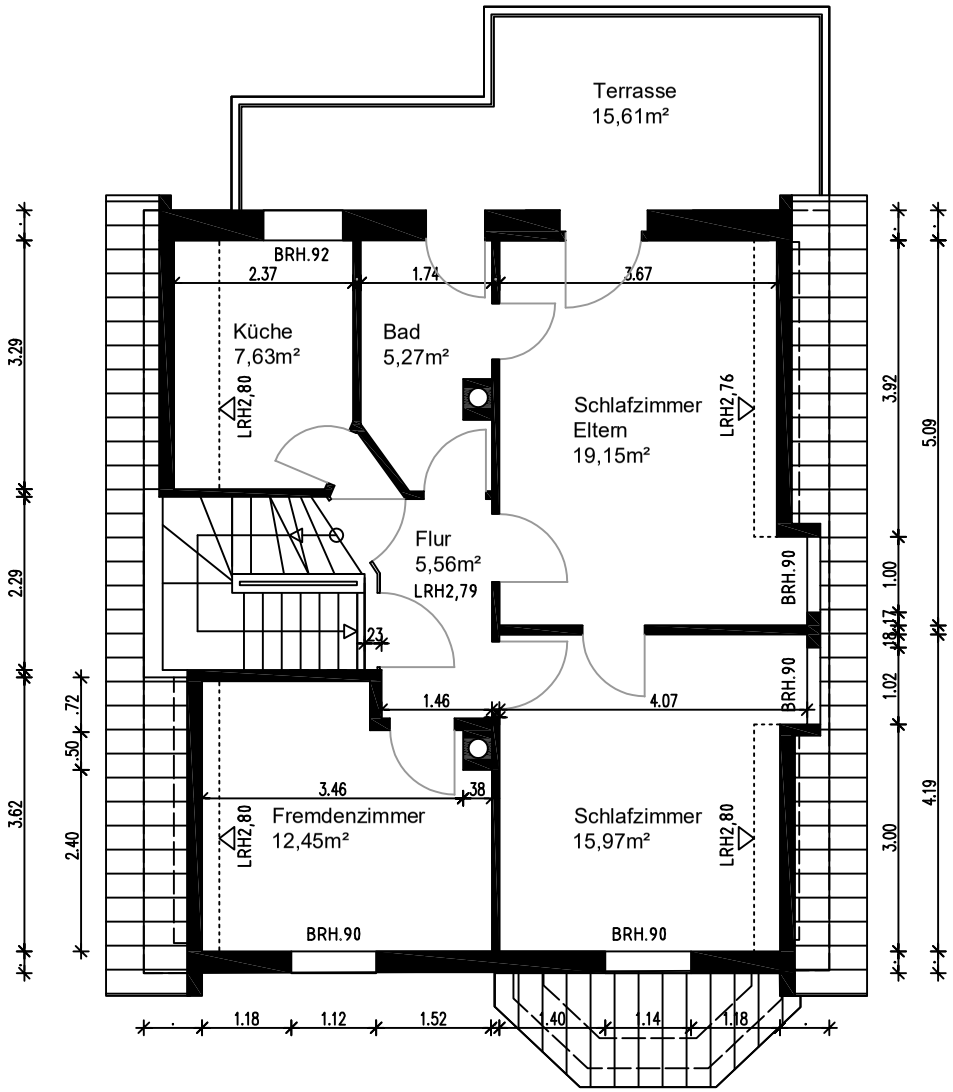

GRUNDRISS OBERGESCHOSS

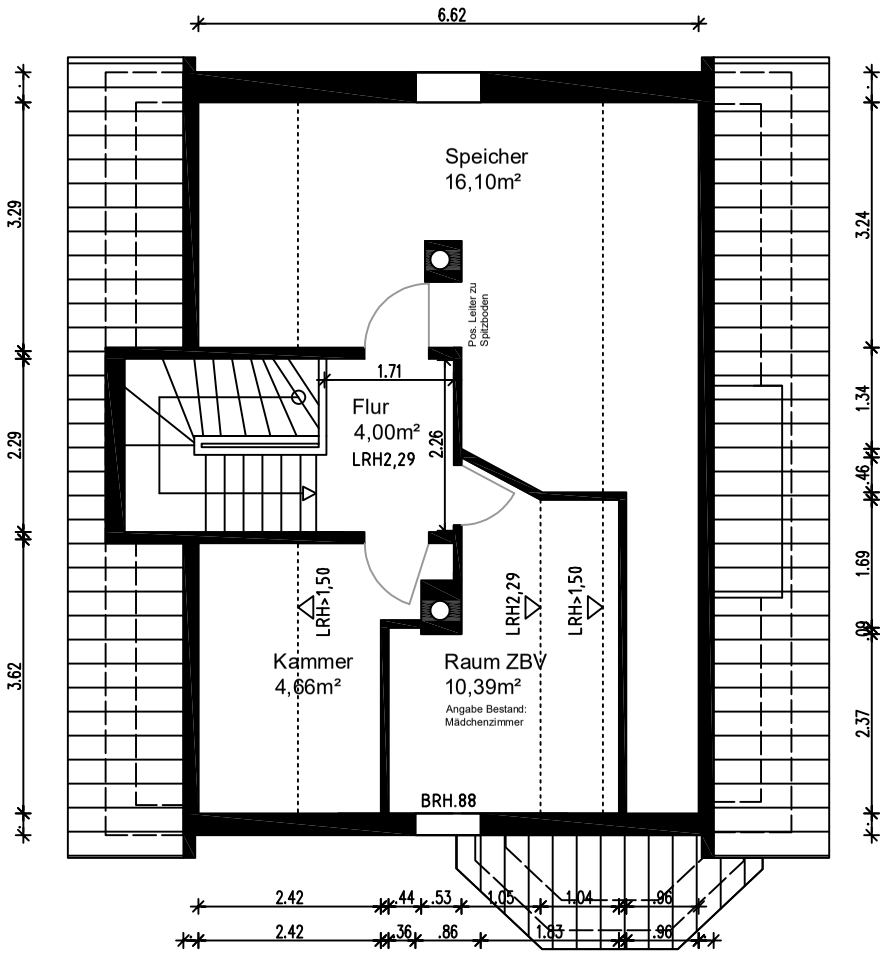

GRUNDRISS DACHGESCHOSS

N

GRUNDRISS SPITZBODEN

Vorhanden, jedoch keine Darstellung da,
Flächen unter Dachschrägen: LRH < 1,50m nicht berücksichtigt.

LEGENDE / ANMERKUNGEN

Bestand

FFB EG = +/- 0,00 m
LRH = Lichte Raumhöhe
BRH = Brüstungshöhe

Die Grundrisse wurden auf Grundlage der vorliegenden Bestandszeichnungen sowie durch stellenweises Aufmass erstellt.

Bei den Flächenangaben handelt es ausschließlich um Netto-Flächen, d.h. ohne Wände, Stützen, Schächte und Treppenstufen.

Flächen unter Dachschrägen:
Höhe < 1,50m nicht berücksichtigt.

Dachflächenfenster vorhanden, jedoch nicht dargestellt.

Die Flächen wurden mittels CAD ermittelt.

Alle Maße vor Ort zu prüfen !

Genehmigungslage nicht geprüft! Bestand wird als genehmigt angenommen.

0m 1m 2m 3m 4m 5m

Bestandsplan

Plan
Grundriss OG und DG

Maßstab / Format
1:100 / A3

Status

Vorhaben
Grundrissdarstellung zur Flächenermittlung

Ort
Wilhelmstraße
64625 Bensheim

Eigentümer

Planung

Gezeichnet

Datum
05.06.2024

Plan-Nr.
BP-02